

RETT. BOGST.	RETT. HEDD.NR	TEGN. DATO	OPRETT. AF	TEGN. FELT	RETTELSE	ONTO NR.	ORDRETYPE -O.N.

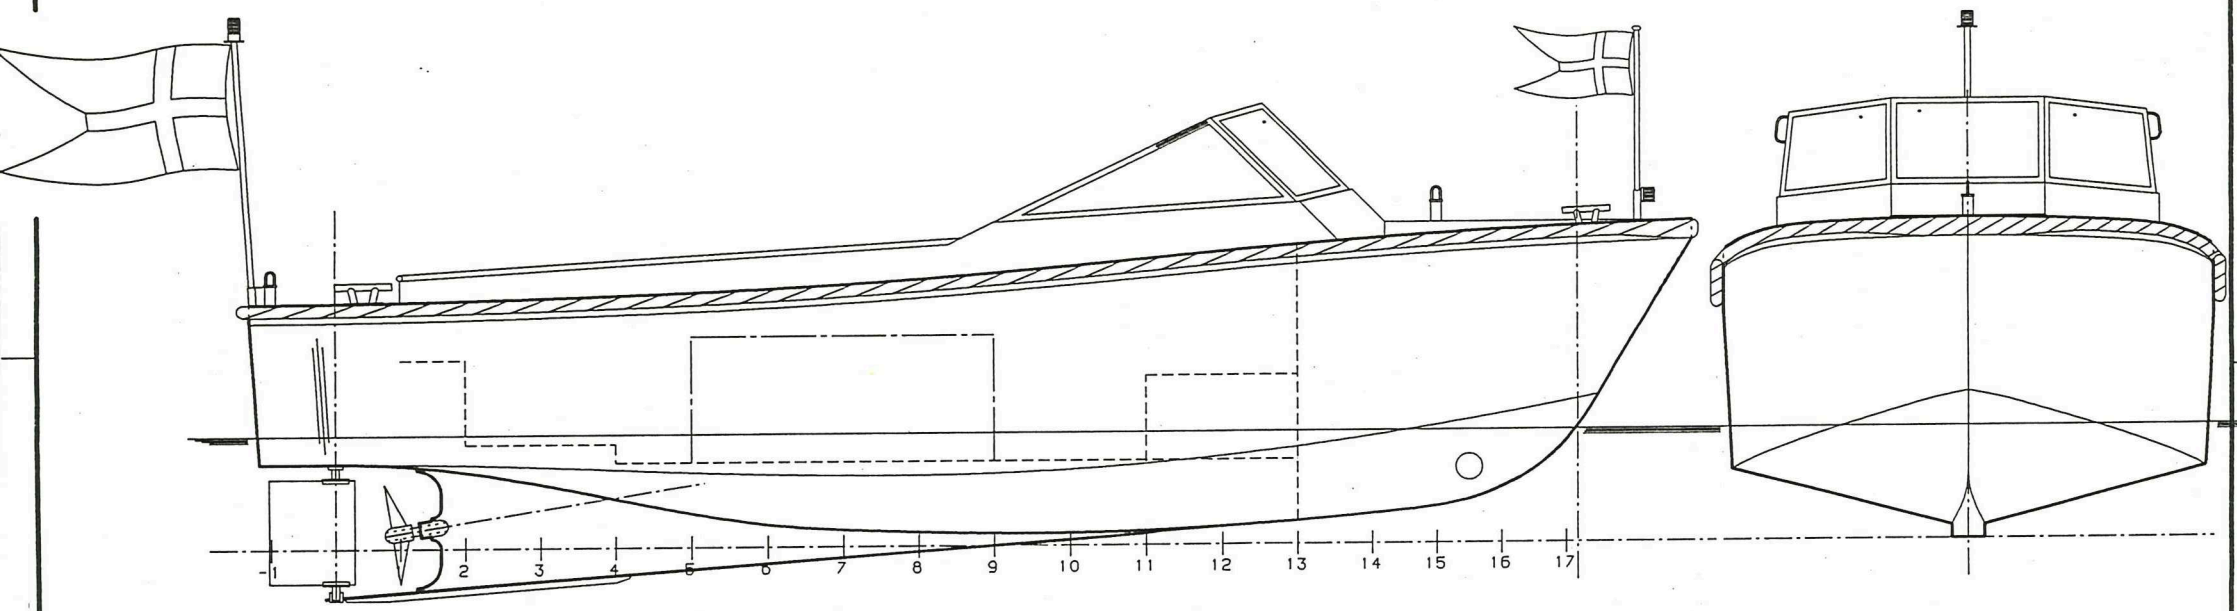

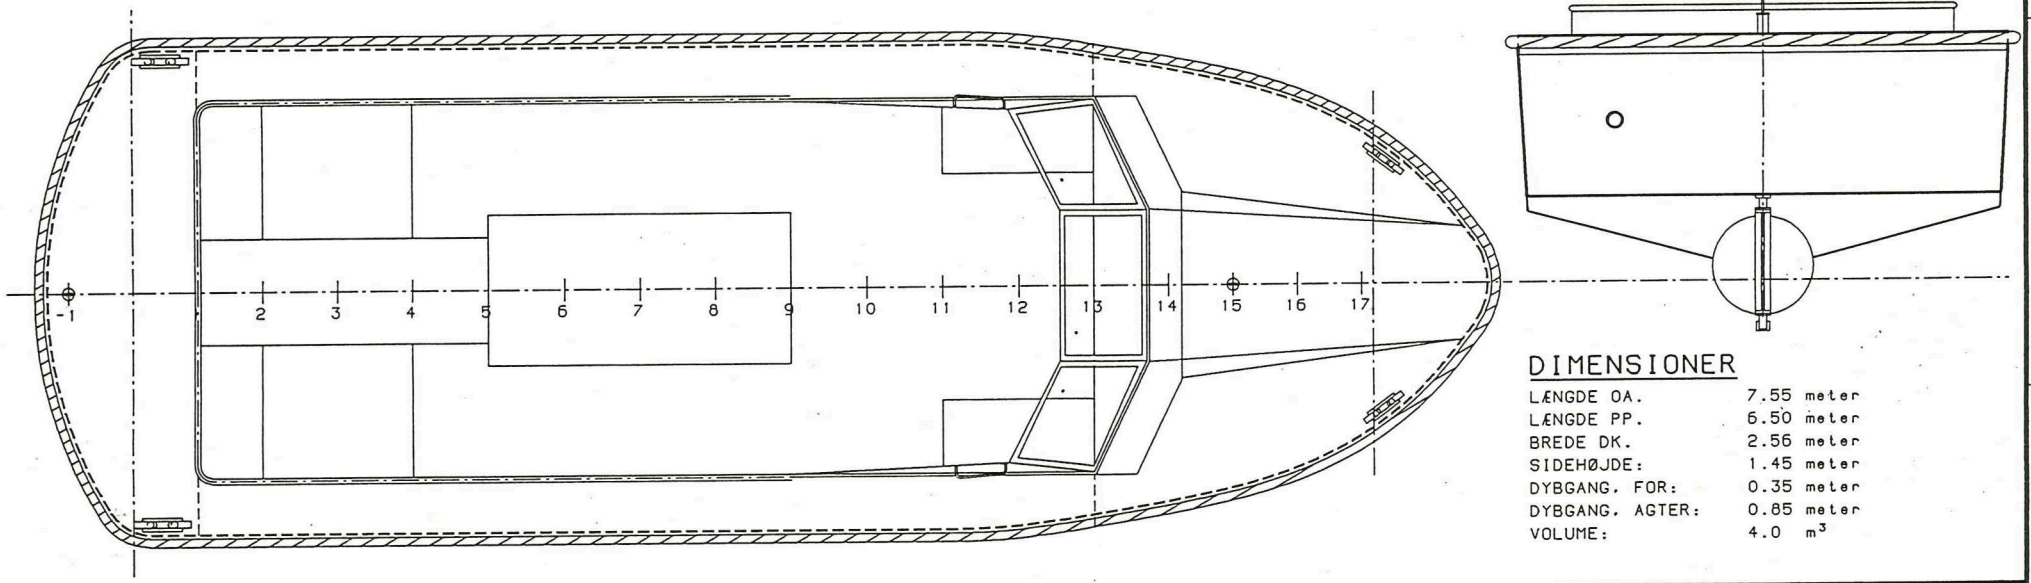

DIMENSIONER

LÆNGDE OA.	7.55 meter
LÆNGDE PP.	6.50 meter
BREDE DK.	2.56 meter
SIDEHØJDE:	1.45 meter
DYBGANG. FOR:	0.35 meter
DYBGANG. AGTER:	0.85 meter
VOLUME:	4.0 m^3

Odense Steel Shipyard Ltd.	Skala 1: 20	Tegn. GCH	D. 960304	Godkendt D.
	Afd.No. 41.10	Konstr.	D.	
GENERAL ARRANGEMENT MOTORBAD. SKOLESKIBET "DANMARK"	Bygn.Nr. L597	Tegning Nr. 597-01-10		Rev.


Path:/udd/grade_data/be/1154 Model:L597GA


PLOT 960402

FAX: 39271275

ATT. KRISTIAN LOU

16 17 7½ CM + 5CM

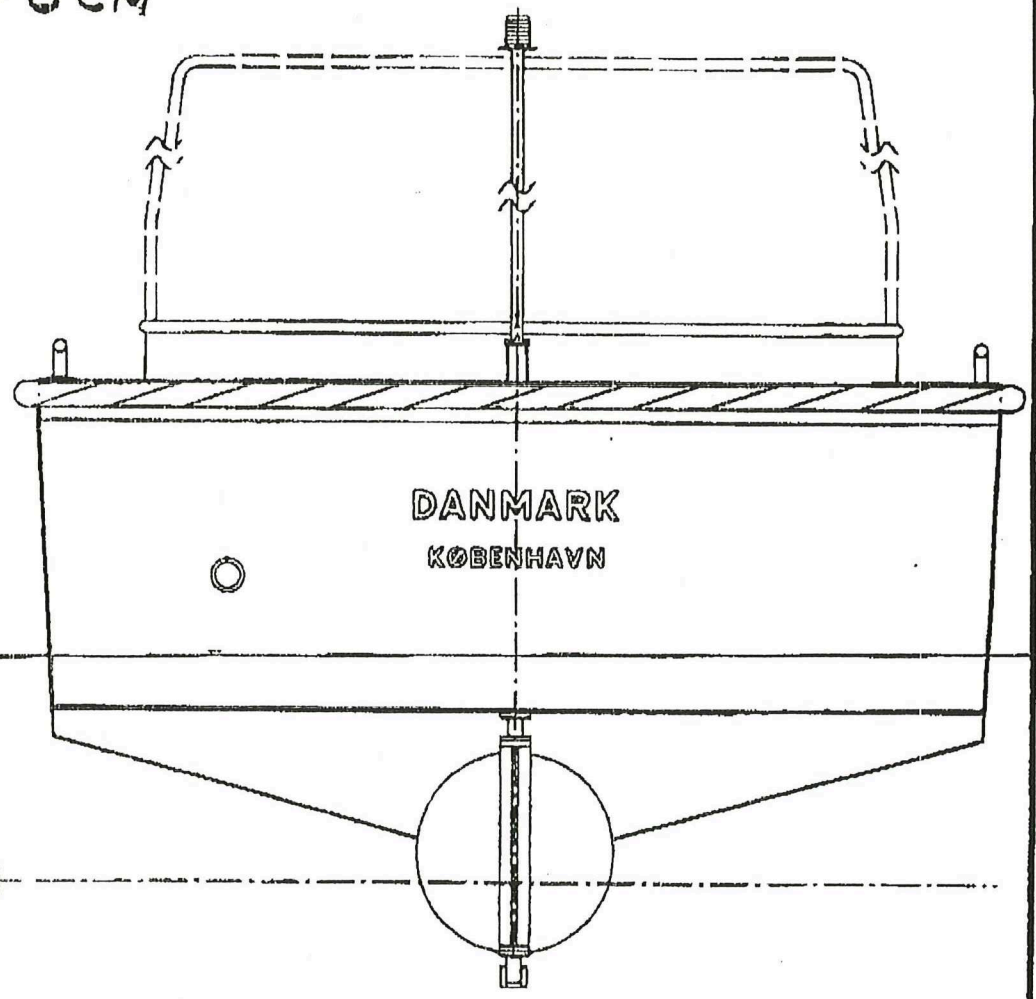

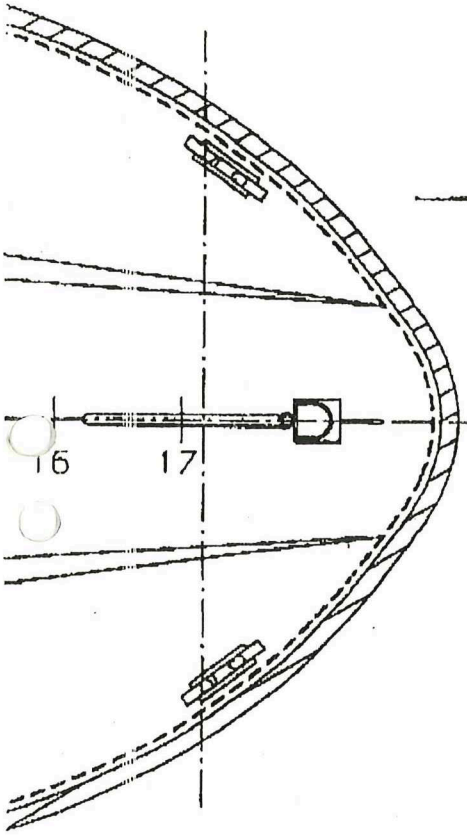

DIMENSIONER

LÆNGDE OA.	7.55 meter
LÆNGDE PP.	6.50 meter
BREDE DK.	2.56 meter
SIDEHØJDE:	1.45 meter
DYBGANG. FOR:	0.35 meter
DYBGANG. AGTER:	0.85 meter
~~VOLUME:~~ DØDVÆGT	~~4.0~~ m^3

Odense Lindø Odense Steel Shipyard Ltd.	Skala 1: 20	Tegn. GCH	D. 960304	Godkendt D.
	Afd.No. 41.10	Kontr.	D.	
GENERAL ARRANGEMENT MOTORBAD. SKOLESKIBET "DANMARK"		Bygn.Nr. L597	Tegning Nr. 597-01-10	Rev.

PLOT 960426


Path:/odd/grads_data/be/1154 Model:L597GA

FAX : 99222276 , 39271275


TIL : O.P. NIELSEN DANMARK , K.F. MATTHIESEN SØFARTSSTYRELSEN

KAN DENNE KRONE BRUGES STØRRELSE/DESIGN ?

MHV. KURT SKYGGELUM

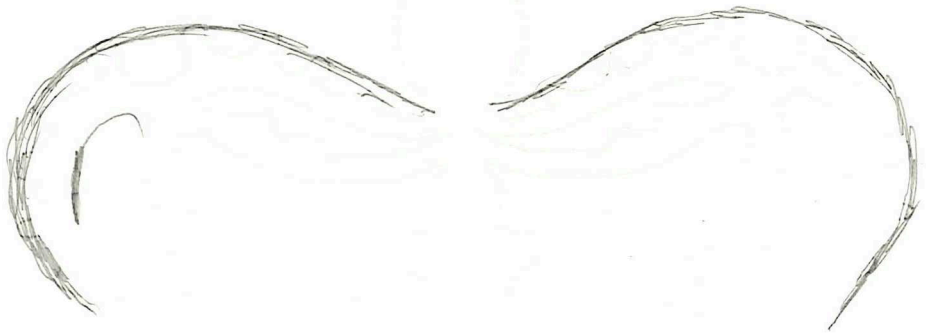


KØLEVANDSSYSTEM SALTVAND
MOTORBÅD "DANMARK"

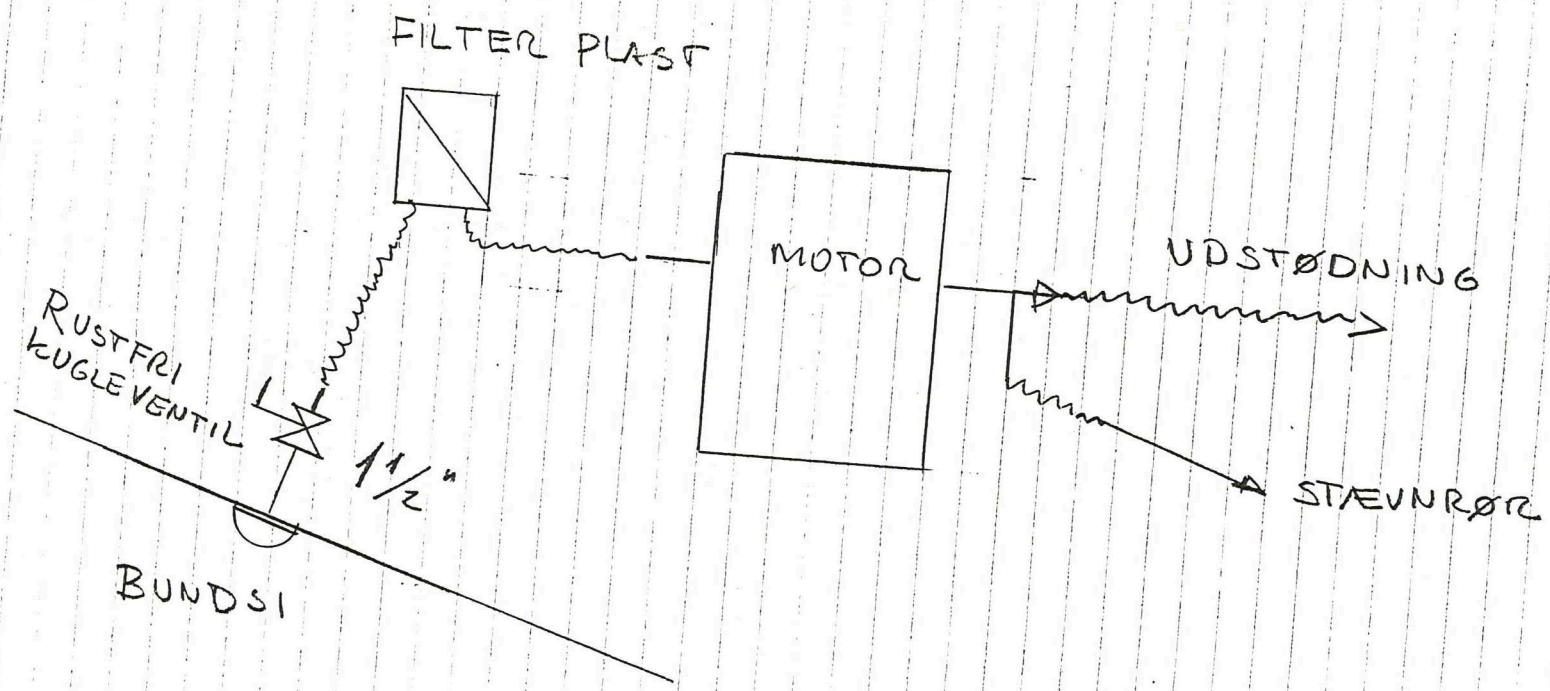


LÆNSE SYSTEM
MOTORBÅD "DANMARK"

SLANGER 1½"
RØR Ø 38 x 2

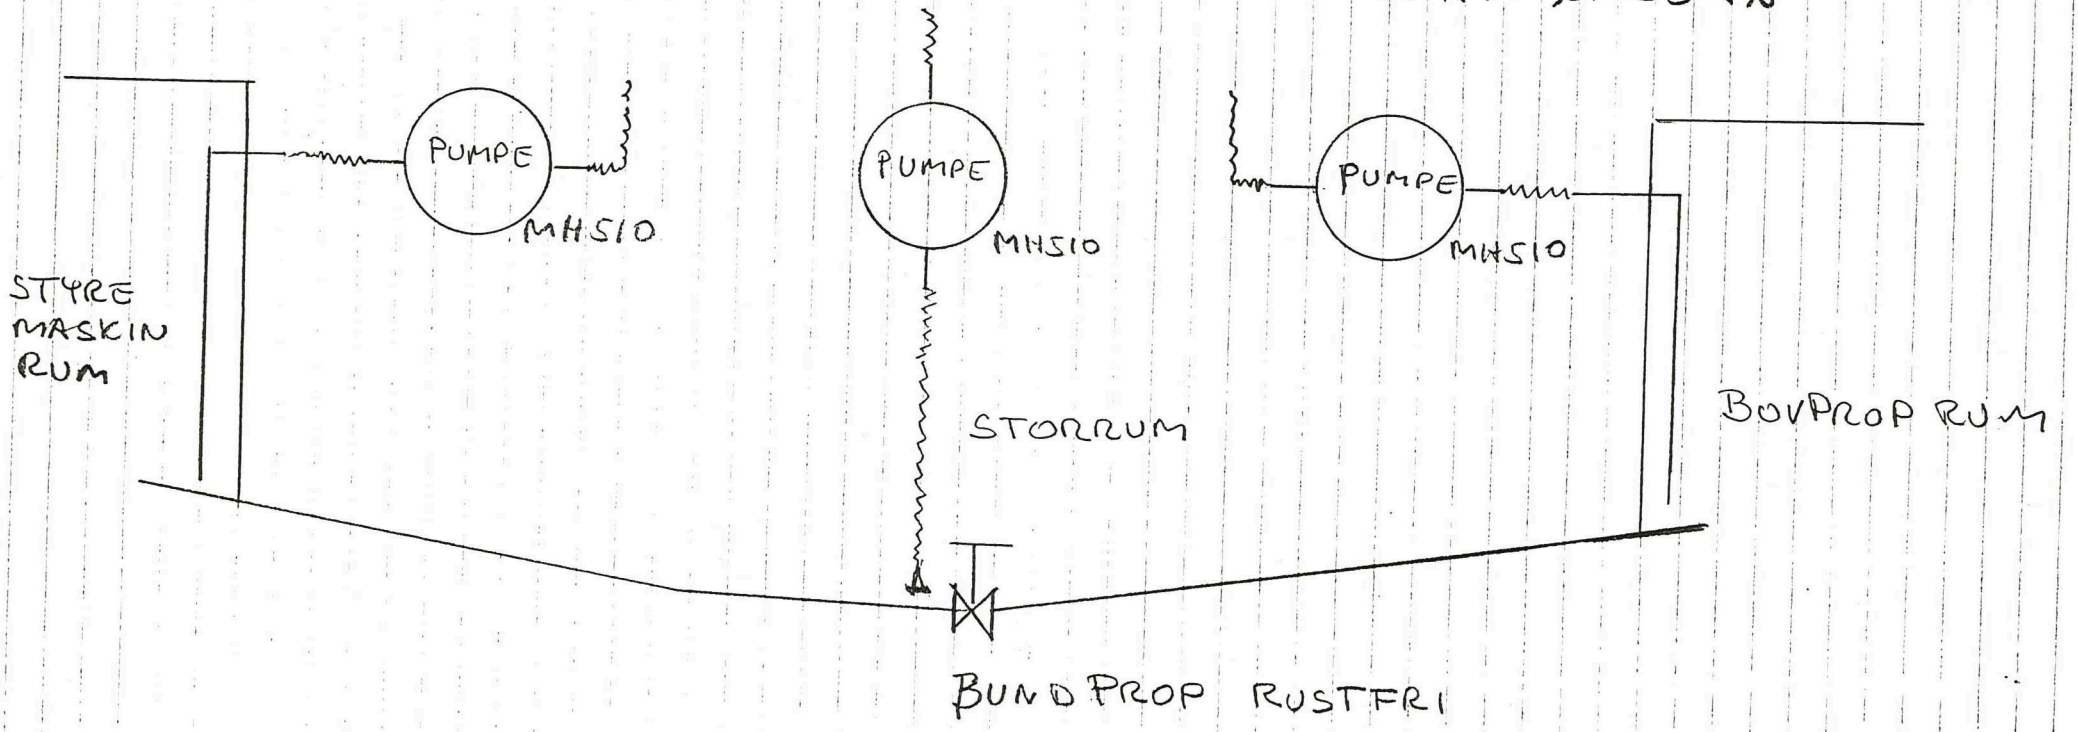

BRÆNDSTOFSYSTEM

MOTORBÅD "DANMARK"

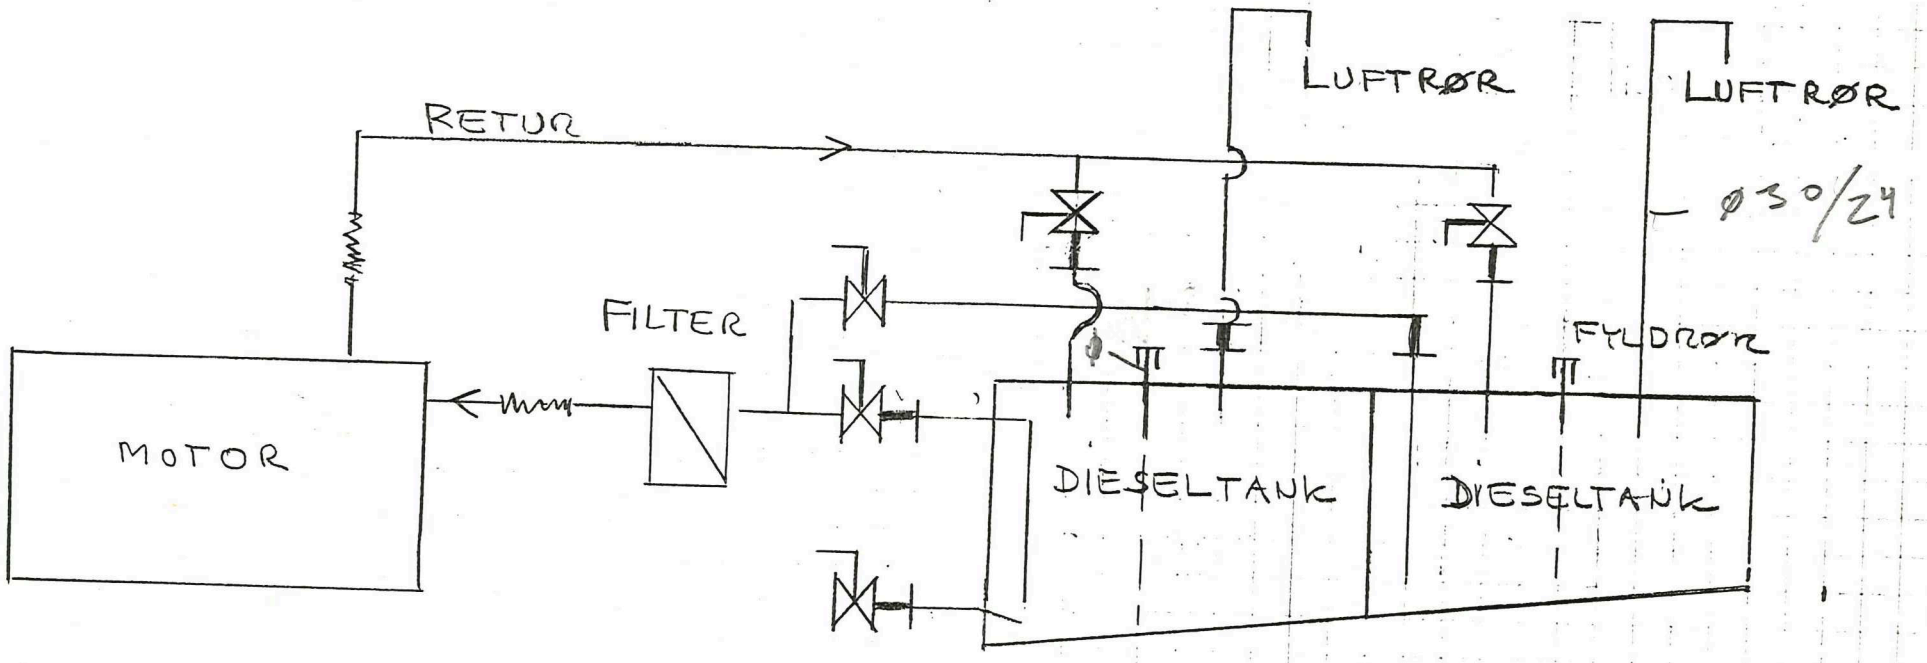

KUGLEVENTILER 1/4" – 5 STK

RØR KOBBER ø8/ø10

RUSTFRI NIPLER 1/4" – 5 STK

FYLDERØR

LUFTRØR

ELFORBRUGERE

LANTERNER / KOMPASLYS

LOD / GPS

BELYSNING 1

BELYSNING 2

BOV PROPEL

RESERVE

RESRVE

